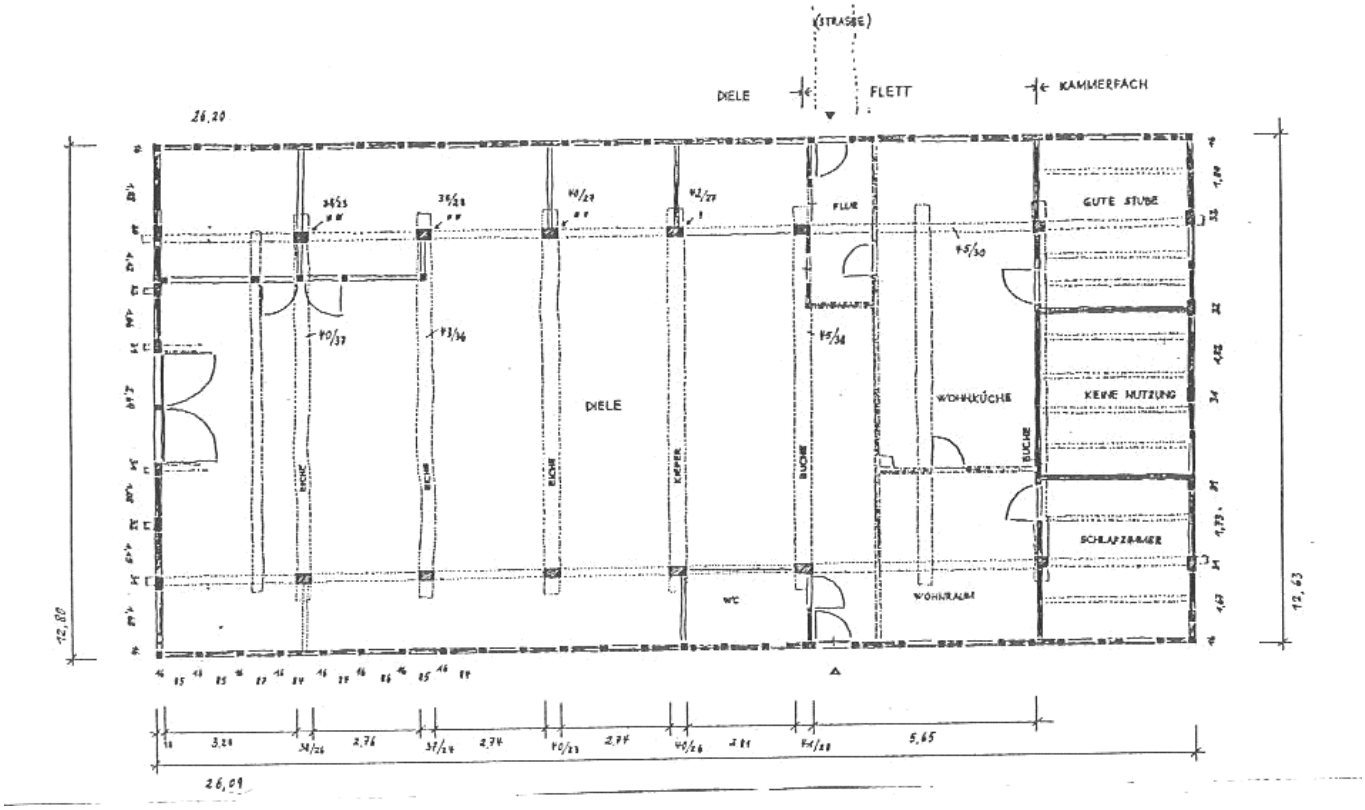

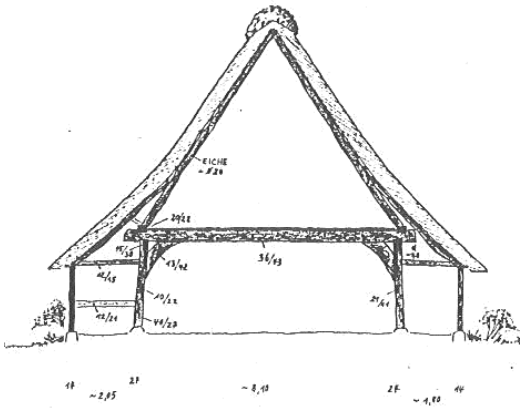

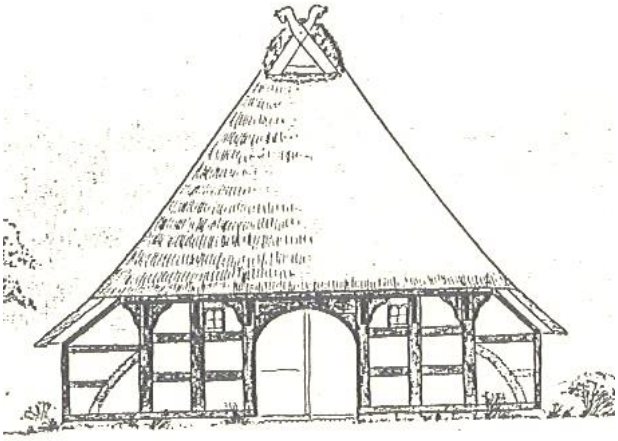

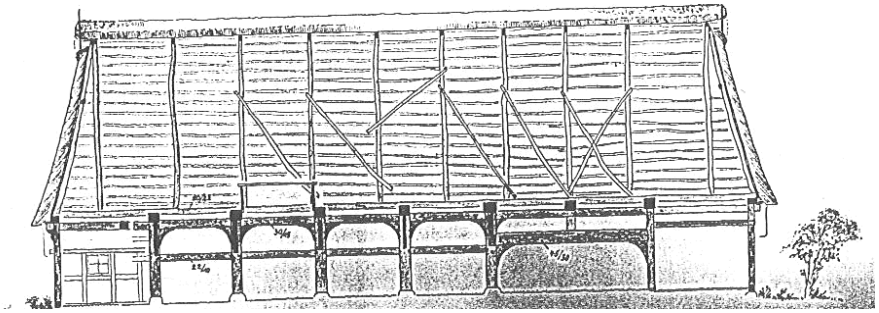

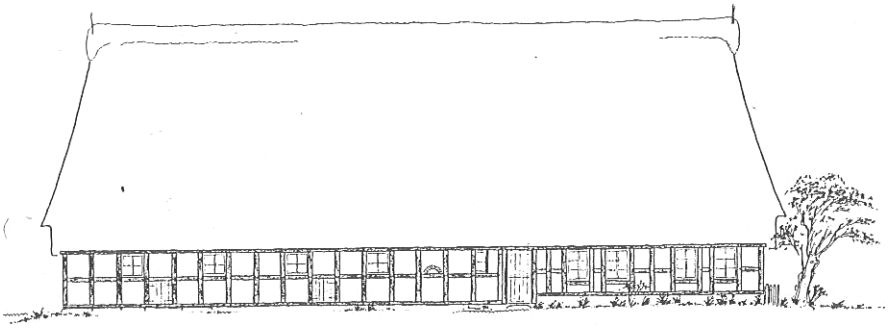

<u>MUSTER</u>

Für Bestandszeichnungen
-mind. M. 1:100, besser 1:50-
Erdgeschoss
Schnitt *(ggf. Längsschnitt)*
alle Ansichten

wichtig ist, dass **<u>alle vorhandenen, historischen Bauteile</u>** in **allen** Zeichnungen dargestellt werden
(Balkenlage, Innengerüst, Ständerwerk, historische Wände mit Materialangabe).
Jegliche Eingriffe oder Abbrüche von historischer Substanz sind entspr. farbig zu kennzeichnen.